

AS BUILT \_ L01 \_ SCALA 1:100

- MURI NUOVI : TIPOLOGIE, TRACCIAMENTI E FINITURE;
- PORTE NUOVE: TRACCIAMENTI;
- FINESTRE NUOVE: TRACCIAMENTI.



SIMBOLI		QUOTE ALTIMETRICHE	
		QUOTE ALTIMETRICHE LIVELLO FINITO (PIANTA) QUOTE ALTIMETRICHE LIVELLO FINITO (SEZIONE)	
CODICE LOCALE NOME LOCALE MQ LOCALE ALTEZZA NETTA LOCALE FINESTRE SOFFITTI FINESTRE MURI ZOCCOLINO FINESTRE PAVIMENTI CODICE LOCALE REF.: LEGENDA FINITURE LOCALI		ETICHETTE PORTE CODICE LOCALE NOME LOCALE TIPOLOGIA PORTA ETICHETTE FINESTRE CODICE LOCALE NOME LOCALE TIPOLOGIA INFISSO LARGHEZZA ALTEZZA	
TIPOLOGIA MURI CODICE LOCALE NOME LOCALE ALTEZZA NETTA LOCALE FINESTRE MURI		FINESTRE PAVIMENTO E ZOCCOLINO CODICE / NOME LOCALE FINESTRE PAVIMENTO FINESTRE ZOCCOLINO AREA LOCALE	
FINESTRE SOFFITTO CODICE / NOME LOCALE ALTEZZA SOFFITTO LOCALE AREA LOCALE			

SANITARI TRACCIATI	
VASO "GEMMA 2" DI CERAMICA DOLOMITE CON CASSETTA ESTERNA VALSIR PERK; VASO BIDET DISABILI "OPEN" DI GOMAN CON CASSETTA ESTERNA VALSIR CORRALLO 3; LAVABO "GEMMA 2" DI CERAMICA DOLOMITE; LAVABO DISABILI "OPEN" GOMAN; BIDET A TERRA "GEMMA 2" DI CERAMICA DOLOMITE; DOCCIA DISABILI GOMAN;	

TIPOLOGIE MURI NUOVI	
<b>PARETI INTERNE IN CARTONGESSO</b> <b>T4bis</b> sp.125 mm <b>CONTROPARETI INTERNE IN CARTONGESSO</b> <b>T6</b> sp.175 mm - E1 30-60-90 <b>T8</b> sp.100 mm <b>T16</b> sp.50 mm - E1 120 <b>CC015</b> sp. 100 mm <b>CC016</b> sp. 100 mm <b>PARETI INTERNE IN BLOCCHI E MATTONI</b> <b>MB01</b> sp. 200 mm - E1 120 <b>MB01_b</b> sp.min. 230 mm - E1 120 <b>MB03</b> sp.min. 150 mm - E1 90 <b>PARETI ESTERNE</b> <b>MF09</b> sp.160 mm <b>MF10</b> sp.165 mm <b>PL01</b> sp. 120 mm <b>SETTO IN C.A.</b>	

FINITURE	
<b>PAVIMENTI</b> <b>P8</b> = Trattamento protettivo superficiale per calcestruzzo <b>P11</b> = Gres porcellanato non smaltato - MARAZZI, 60x60 cm, STREAM NATURALE R9, colore GREY, sp. 10mm Guaina Impermeabile; Nuovo massetto in sabbia e cemento; strato di separazione in polietilene; isolamento in XPS <b>P13b</b> = Gres porcellanato non smaltato - MARAZZI, 60x60 cm, STREAM NATURALE R9, colore GREY, sp. 10mm Nuovo massetto in sabbia e cemento; Materassino acustico <b>P16</b> = Pavimento industriale con polvere al quarzo, sp. 100mm <b>P17</b> = Servizio piano sega, 30x60cm, sp. 30mm <b>P18</b> = Rivestimento scale in pietra naturale - Pedata sp. 6cm/ sp. 5 cm (pietra e allettamento) su pianerottolo di piano 10 cm (pietra e massetto) <b>P18</b> = Pavimento vinilico in piastrelle autobloccanti Sogega ECO-Acrylicwheel, tinta unita colore grigio 931, sp. 6mm Guaina impermeabile; nuovo massetto in sabbia e cemento; strato di separazione in polietilene; isolamento in XPS <b>P19</b> = Pavimentazione multistrato vinilica interna OMNISPORTS ACTIVE +, colore NIGHT BLUE, 8.1 mm Nuovo massetto ripulito; materassino acustico <b>P19a</b> = Pavimentazione multistrato sportiva interna OMNISPORTS, colore ROYAL BLUE, sp. 9.4 mm Massetto nuovo ripulito; materassino acustico <b>P20</b> = Telo in PVC SOPREMA-POOL ONE CELESTE. Nuovo massetto in sabbia e cemento <b>P21a</b> = Gres porcellanato per piscine esterno vasca - MARAZZI, 30x60 cm, antiscivolo in classe C (STREAM STRUTTURATO R11), colore GREY, sp. 10mm Guaina impermeabile; nuovo massetto in sabbia e cemento; strato di separazione in polietilene; isolamento in XPS <b>P21a</b> = Gres porcellanato per piscine esterno vasca - MARAZZI, 30x60 cm, antiscivolo in classe C (STREAM STRUTTURATO R11), colore GREY, sp. 10mm Guaina impermeabile; nuovo massetto in sabbia e cemento; strato di separazione in polietilene; isolamento in XPS; nuovo massetto alleggerito <b>P22</b> = Copertura piani pannelli prefabbricati in polistirene rivestito, sp. 10mm	

ZOCCOLINI	
<b>Z1</b> = Gres ceramico; <b>Z17</b> = Pietra naturale, H 15 cm; <b>Z6</b> = Gomma;	
MURI	
<b>F3</b> = Pitture lavabile bianca; <b>F3a</b> = Tinteggiatura con pittura lavabile RAL 7044 <b>F4</b> = Rivestimento in gres - MARAZZI 30x60cm, STREAM NATURALE R9, colore Grey, fino H 240 cm e restante porzione fino a controsoffitto in pittura a smalto bianca; <b>F5</b> = Vernice protettiva trasparente per cemento a vista; <b>F11</b> = Zoccolatura in smalto fino a H 240cm e restante superficie in pittura lavabile.	
SOFFITTI	
<b>S1</b> = Controsoffitto monolitico in cartongesso; lastra GYPROC WALLBOARD sp. 12.5 mm <b>S2</b> = Controsoffitto in quadrante 600x600 mm; lastra ARMSTRONG FERIA sp.14 mm <b>S7</b> = Verniciatura con pittura lavabile <b>S8</b> = Controsoffitto Itaipannelli - Pannello MEC W.R. 100 E12 <b>S12</b> = Placcaggio in gesso fibra sp. 12.5 mm con isolamento in lana di roccia (60mm) <b>S18</b> = Isolamento termico in XPS (50 mm)	

LEGENDA LOCALI	
LT	LOCALE TECNICO
CT	CENTRALE TERMICA
MG	MAGAZZINO
S	SCALA
WC	SERVIZIO IGIENICO
FL	FILTRO
SP M	SPOGLIATOIO MASCHILE
SP F	SPOGLIATOIO FEMMINILE

LASTRE PER PARETI E CONTROPARETI IN CARTONGESSO	
- Gyproc WALLBOARD 13 = Lastre da costruzione di gesso standard - Gyproc HYDRO 13 = Lastre da costruzione impregnate con assorbimento di acqua ridotto - Gyproc FIRELINE 13 = Lastre da costruzione di gesso fibrorinforzate con velo in fibra di vetro - Gyproc LIGAPLAD 13 = Lastre da costruzione di gesso con comportamento al fuoco in classe A1 - Gyproc DURAGYP = Lastre in cartongesso di tipo D. Elevato grado di durezza superficiale e di resistenza meccanica Ridotto assorbimento d'acqua e tenuta in presenza di elevati livelli di umidità. Utilizzabile in ambiente esterno protetto. Incrementa la resistenza al fuoco. - Promet PROMATEC L500 = Prodotto marcate CE per resistenza al fuoco per condotte di ventilazione ed estrazione fumi per resistenza al fuoco	

COMMITTENTE		
00	PRIMA EMISSIONE	09/09/2021
N°	EMISSIONE	DATA
AGGIORNAMENTI		

DIREZIONE LAVORI E CONSTRUCTION MANAGEMENT OPERE PRIVATE

**PROGER**  
 Progettazione Architettonica  
 PROGER - Engineering & Management  
 Piazza SS Trinità, 6  
 20154 Milano  
 Provocazione Incendi  
 Progettazione Impianti Tecnologici  
 Tel. +39 02 448 7711  
 Fax. +39 02 448 77430

**J&A**  
 Project and Construction Management  
 J & A CONSULTANTS  
 Via Urico Hoepf 3/c  
 20121 Milano  
 Tel. +39 02 8691 5041  
 Fax. +39 02 7208 0182



COSTRUTTORE E PROGETTAZIONE COSTRUTTIVA


IMPRESA APPALTRICE GENERALE: RAGGRUPPAMENTO TEMPORANEO DI IMPRESE

**cmb**  
 C.M.B. CARP. SOC. A.R.L. CASSE DI RISERVA  
 VIA ANTONIOLEONDI 10  
 20131 MILANO  
 TEL. 02 2640989  
 FAX 02 2640989

**L2 PROGETTI**  
 L2 PROGETTI s.r.l.  
 VIA DELL'INDUSTRIA 16  
 20090 BERGAMO (BERGAMO)  
 TEL. 030 7702011  
 EMAIL: info@l2progetti.it

**zaffaroni**  
 PROGETTAZIONE SPECIALISTICA

Nuova Accademia della Guardia di Finanza Largo Barozzi 1

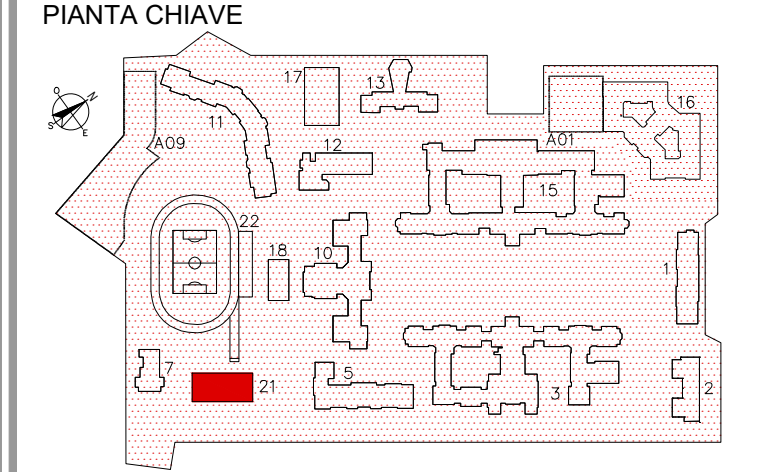

AS BUILT		
PROGETTO ARCHITETTONICO MURI: TRACCIAMENTI, TIPOLOGIE E FINITURE Pianta Piano Primo		
NOME FILE: CDPBER_CMB_AS_E21_AR_L01_303_00.dwg		
REDATTO	DM	CONTROLLATO FT
CODICE COMMESSA	32388	DATA 09/09/2021
OGGETTO	E21	FASE AS AGG. N° 00
ELABORATO N°	AR_L01_303	SCALA 1:100

NOTA: Tutte le quote altimetriche sono riferite al caposaldo 5 che corrisponde al punto 0 del rilievo. Il caposaldo 5 è posizionato in asse tra le colonne dell'ingresso del Padiglione 10.