


AS BUILT_L00_SCALA 1:100

- MURI NUOVI : TIPOLOGIE, TRACCIAMENTI E FINITURE;
- PORTE NUOVE : TRACCIAMENTI;
- FINESTRE NUOVE : TRACCIAMENTI.

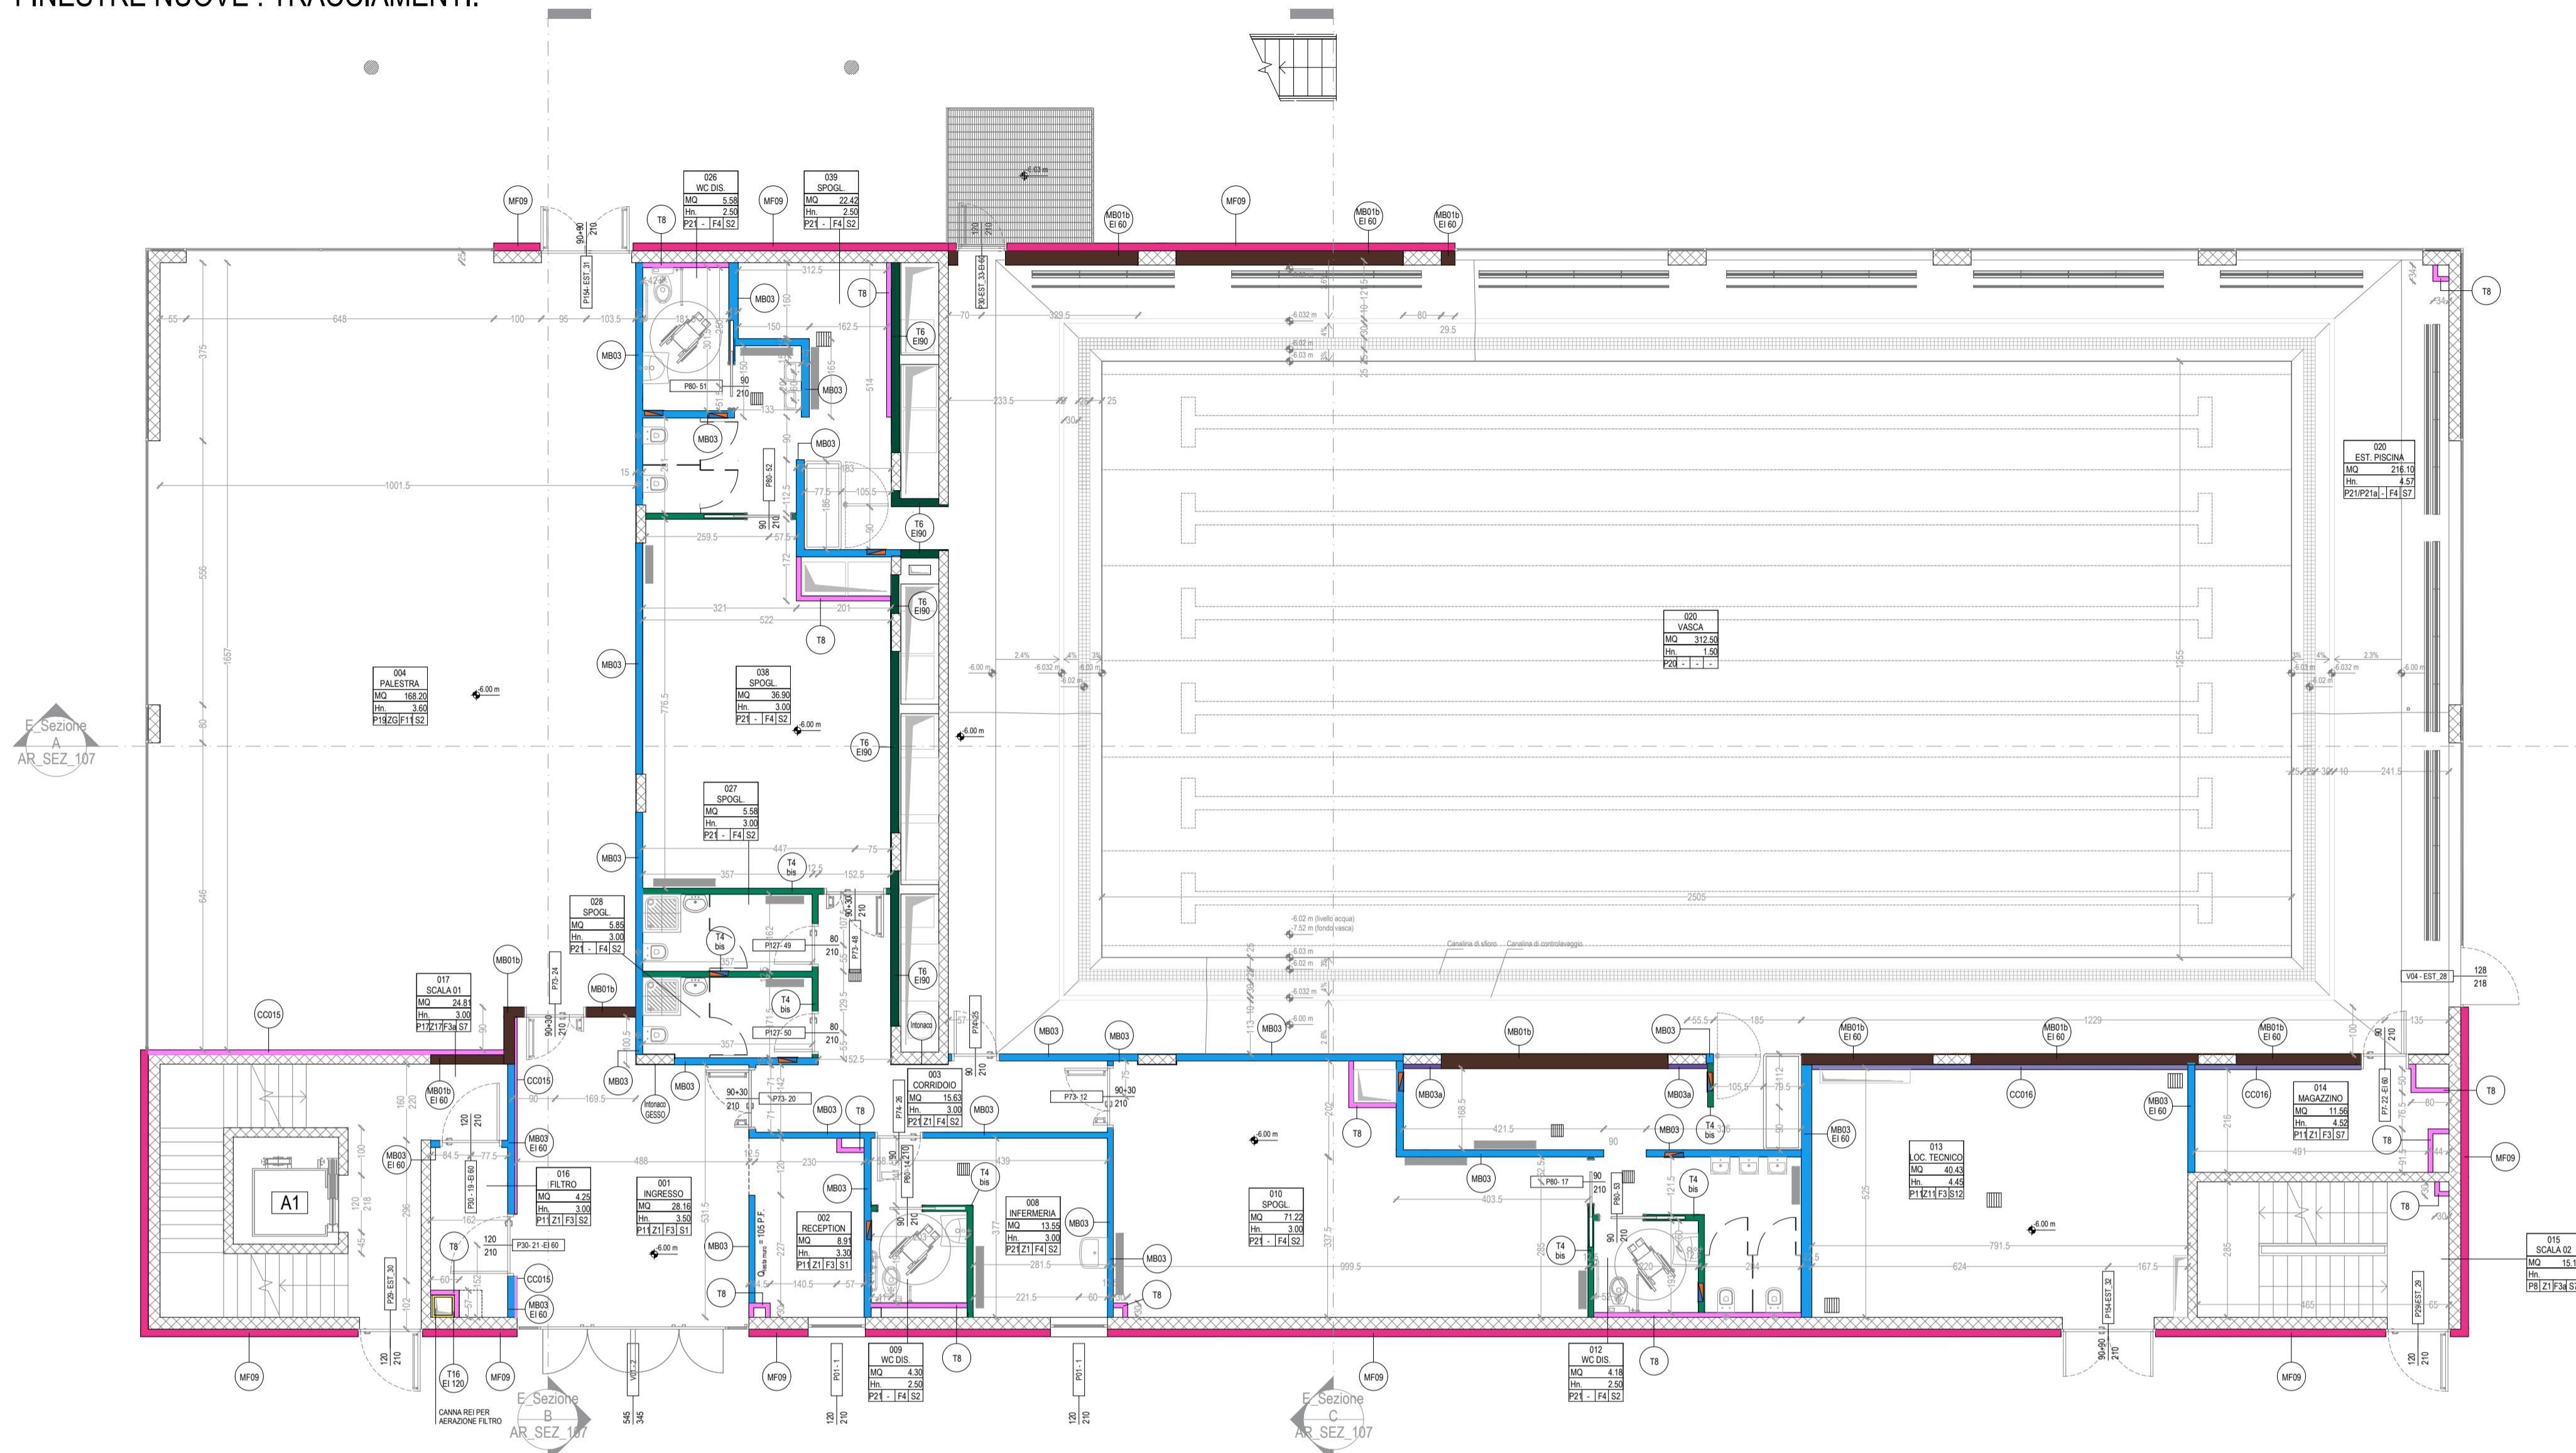

SIMBOLI		QUOTE ALTIMETRICHE	
 NOME SEZIONE TAVOLA DI RIFERIMENTO		QUOTE ALTIMETRICHE LIVELLO FINITO (PIANTA) QUOTE ALTIMETRICHE LIVELLO FINITO (SEZIONE)	
CODICE LOCALE NOME LOCALE MQ LOCALE ALTEZZA NETTA LOCALE FINITURA SOFFITTI FINITURA MURI ZOCOLINO FINITURA PAVIMENTI		ETICHETTE PORTE CODICE LOCALE NOME LOCALE AREA LOCALE TIPOLOGIA PORTA TIPOLOGIA INFISSO LARGHEZZA ALTEZZA	
CODICE LOCALE NOME LOCALE AREA LOCALE FINITURA PAVIMENTO FINITURA ZOCOLINO FINITURA MURI		ETICHETTE FINESTRE CODICE LOCALE NOME LOCALE AREA LOCALE TIPOLOGIA PORTA TIPOLOGIA INFISSO LARGHEZZA ALTEZZA	
TIPOLOGIA MURI CODICE LOCALE NOME LOCALE AREA LOCALE FINITURA PAVIMENTO FINITURA ZOCOLINO FINITURA MURI		TIPOLOGIA SOFFITTO CODICE LOCALE NOME LOCALE AREA LOCALE	

SANTARI TRACCIATI	
 VASO "GEMMA 2" DI CERAMICA DOLOMITE CON CASSETTA ESTERNA VALSIR PERK;	 VASO BIDET DISABILI "OPEN" DI GOMAN CON CASSETTA ESTERNA VALSIR CORALLO 3;
 LAVABO "GEMMA 2" DI CERAMICA DOLOMITE;	 LAVABO DISABILI "OPEN" GOMAN;
 BIDET A TERRA "GEMMA 2" DI CERAMICA DOLOMITE;	 DOCCIA DISABILI GOMAN;
 PIATTO DOCCIA "GEMMA 2" DI CERAMICA DOLOMITE;	


TIPOLOGIE MURI NUOVI	
PARETI INTERNE IN CARTONGESSO T6bis sp.125 mm CONTROPARETI INTERNE IN CARTONGESSO T6 sp.175 mm - E1 30-60-90 T8 sp.100 mm T16 sp.50 mm - E1 120 CC015 sp. 100 mm CC016 sp. 100 mm PARETI INTERNE IN BLOCCHI E MATTONI MB01 sp. 200 mm - E1 120 MB01.b sp.min. 230 mm - E1 120 MB03 sp.min. 150 mm - E1 90 PARETI ESTERNE MF09 sp.160 mm MF10 sp.165 mm PL01 sp. 120 mm SETTO IN C.A.	

FINITURE	
PAVIMENTI P8 = Trattamento protettivo superficiale per calcestruzzo P11 = Gres porcellanato non smaltato - MARAZZI, 60x60 cm, STREAM NATURALE R9, colore GREY, sp. 10mm Guaina impermeabile; Nuovo massetto in sabbia e cemento; strato di separazione in polietilene; isolamento in XPS P13b = Gres porcellanato non smaltato - MARAZZI, 60x60 cm, STREAM NATURALE R9, colore GREY, sp. 10mm Nuovo massetto in sabbia e cemento; Materalassino acustico P16 = Pavimento industriale con polvere di quarzo, sp. 100mm P17 = Serizzo piano sega, 30x60cm, sp. 30mm Rivestimento scale in pietra naturale - Pedata sp. 6cm/ sp. 5 cm (pietra e allettamento) su pianerottolo di piano 10 cm (pietra e massetto) P18 = Pavimento vinilico in piastrelle autobloccanti Sogega ECO-Acrylicwheel, tinta unita colore grigio 931, sp. 6mm Massetto nuovo ripulito; strato di separazione in polietilene; isolamento in XPS P19 = Pavimentazione multistrato vinilica interna OMNISPORTS ACTIVE +, colore NIGHT BLUE, 8.1 mm Nuovo massetto ripulito; materassino acustico P19a = Pavimentazione multistrato sportiva interna OMNISPORTS, colore ROYAL BLUE, sp. 9.4 mm Massetto nuovo ripulito; materassino acustico P20 = Telo in PVC SOPREMA POOL ONE CELESTE. Nuovo massetto in sabbia e cemento P21 = Gres porcellanato per piscine esterno vasca - MARAZZI, 30x60 cm, antiscivolo in classe C (STREAM STRUTTURATO R11), colore GREY, sp. 10mm Guaina impermeabile; nuovo massetto in sabbia e cemento; strato di separazione in polietilene; isolamento in XPS P21a = Gres porcellanato per piscine esterno vasca - MARAZZI, 30x60 cm, antiscivolo in classe C (STREAM STRUTTURATO R11), colore GREY, sp. 10mm Guaina impermeabile; nuovo massetto in sabbia e cemento; strato di separazione in polietilene; isolamento in XPS; nuovo massetto alleggerito P22 = Copertura panni prefabbricato in polietilene rivestito, sp. 10mm	

ZOCOLINI	
Z1 = Gres ceramico; Z17 = Pietra naturale, H 15 cm; ZG = Gomma;	
MURI F3 = Pittura lavabile bianca; F3a = Tinteggiatura con pittura lavabile RAL 7044 F4 = Rivestimento in gres - MARAZZI 30x60cm, STREAM NATURALE R9, colore Grey, fino H 240 cm e restante porzione fino a controsoffitto in pittura a smalto bianca; F5 = Vernice protettiva trasparente per cemento a vista; F11 = Zoccolatura in smalto fino a H 240cm e restante superficie in pittura lavabile.	
SOFFITTI S1 = Controsoffitto monolitico in cartongesso; lastra GYPROC WALLBOARD sp. 12.5 mm S2 = Controsoffitto in quadrante 600x600 mm; lastra ARMSTRONG FERIA sp.14 mm S7 = Verniciatura con pittura lavabile S8 = Controsoffitto Italtannelli - Pannello MEC W.R. 100 E112 S12 = Placcaggio in gesso fibra (sp. 12.5 mm) con isolamento in lana di roccia (60mm) S18 = Isolamento termico in XPS (50 mm)	

LEGENDA LOCALI	
LT	LOCALE TECNICO
CT	CENTRALE TERMICA
MG	MAGAZZINO
S	SCALA
WC	SERVIZIO IGIENICO
FL	FILTRO
SP M	SPOGLIAIO MASCHILE
SP F	SPOGLIAIO FEMMINILE

LASTRE PER PARETI E CONTROPARETI IN CARTONGESSO	
- Gyproc WALLBOARD 13 = Lastra da costruzione di gesso standard - Gyproc HYDRO 13 = Lastra da costruzione impregnata con assorbimento di acqua ridotto - Gyproc FIRELINE 13 = Lastra da costruzione di gesso fibrorinforzata con velo in fibra di vetro - Gyproc LESAPLAD 13 = Lastra da costruzione di gesso con comportamento al fuoco in classe A1 - Gyproc DURAGYP = Lastra in cartongesso di tipo D. Elevato grado di durezza superficiale e di resistenza meccanica Ridotto assorbimento d'acqua e tenuta in presenza di elevati livelli di umidità. Utilizzabile in ambiente esterno protetto. Incrementa la resistenza al fuoco. - Promet PROMATEC L500 = Prodotto marcatore CE per resistenza al fuoco per condotte di ventilazione ed estrazione fumi per resistenza al fuoco	

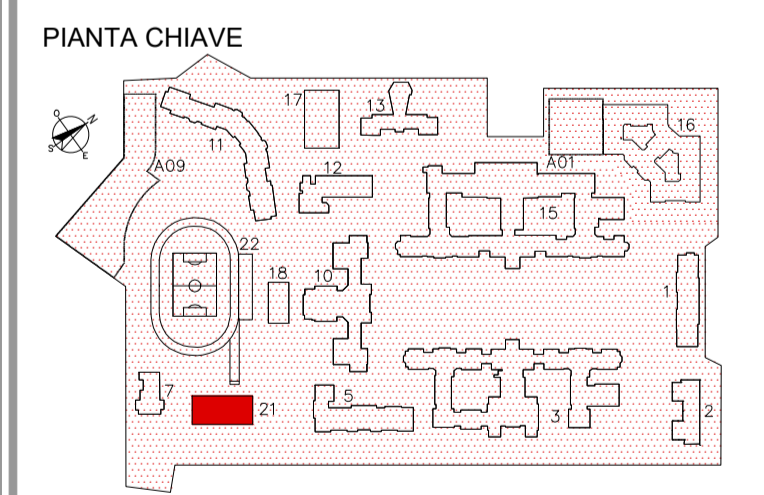

AS BUILT		
PROGETTO ARCHITETTONICO MURI: TRACCIAMENTI, TIPOLOGIE E FINITURE Pianta Piano Terra		
NOME FILE CDPBER_CMB_AS_E21_AR_L00_302_00.dwg		
REDATTO SB	CONTROLLATO FT	
CODICE COMMESSA 32388	DATA 09/09/2021	
OGGETTO E21	FASE AS	AGG. N° 00
ELABORATO N° AR_L00_302	SCALA 1:100	

COMMITTENTE
cdp investimenti sgr

00	PRIMA EMISSIONE	09/09/2021
N°	EMISSIONE	DATA

AGGIORNAMENTI
 DIREZIONE LAVORI E
 CONSTRUCTION MANAGEMENT OPERE PRIVATE

PROGER
 Progettazione
 Architettura
 Strutturale
 Prevenzione Incendi
 Progettazione
 Impianti Tecnologici

PROGER - Engineering & Management
 Piazza SS Trinità, 6
 20154 Milano
 Tel. +39 02 448 771
 Fax. +39 02 448 77430

J&A
 Project and Construction
 Management

J & A CONSULTANTS
 Via Urico Hoppi 3/c
 20121 Milano
 Tel. +39 02 8691 5041
 Fax. +39 02 7208 0182



COSTRUTTORE E
 PROGETTAZIONE COSTRUTTIVA

IMPRESA APPALTRICE GENERALE:
 RAGGRUPPAMENTO TEMPORANEO DI IMPRESE

cmb
 C.M.B. CARP. SOC. A.R.L.
 DIVISIONE DEI TERZO
 VIA ANTONIOLEONDI 10
 20131 MILANO
 TEL. 02 2404989
 FAX 02 4000000

PROGETTAZIONE EDILE E STRUTTURALE
 L2 PROGETTI s.r.l.
 VIA DELL'INDUSTRIA 4/B
 20090 BELLINZAGO (MI)
 email: info@progetti.it

PROGETTAZIONE IMPIANTISTICA
 G. Franco Longhi s.p.a.
zaffaroni
 PROGETTI E LAVORI

PROGETTAZIONE SPECIALISTICA
 RENCO s.p.a.
 VIALE VENEZIA 13
 20131 MILANO (MI)
 TEL. 02 43321
 FAX 02 4000000

Nuova Accademia della Guardia di Finanza
 Largo Barozzi 1

NOTA :
 Tutte le quote altimetriche sono riferite al caposaldo 5 che corrisponde al punto 0 del rilievo.
 Il caposaldo 5 è posizionato in asse tra le colonne dell'ingresso del Padiglione 10.