ESTRATTO P.G.T. VIGENTE

DP5 - La città in trasformazione: piani e progetti in atto Scala 1:10.000

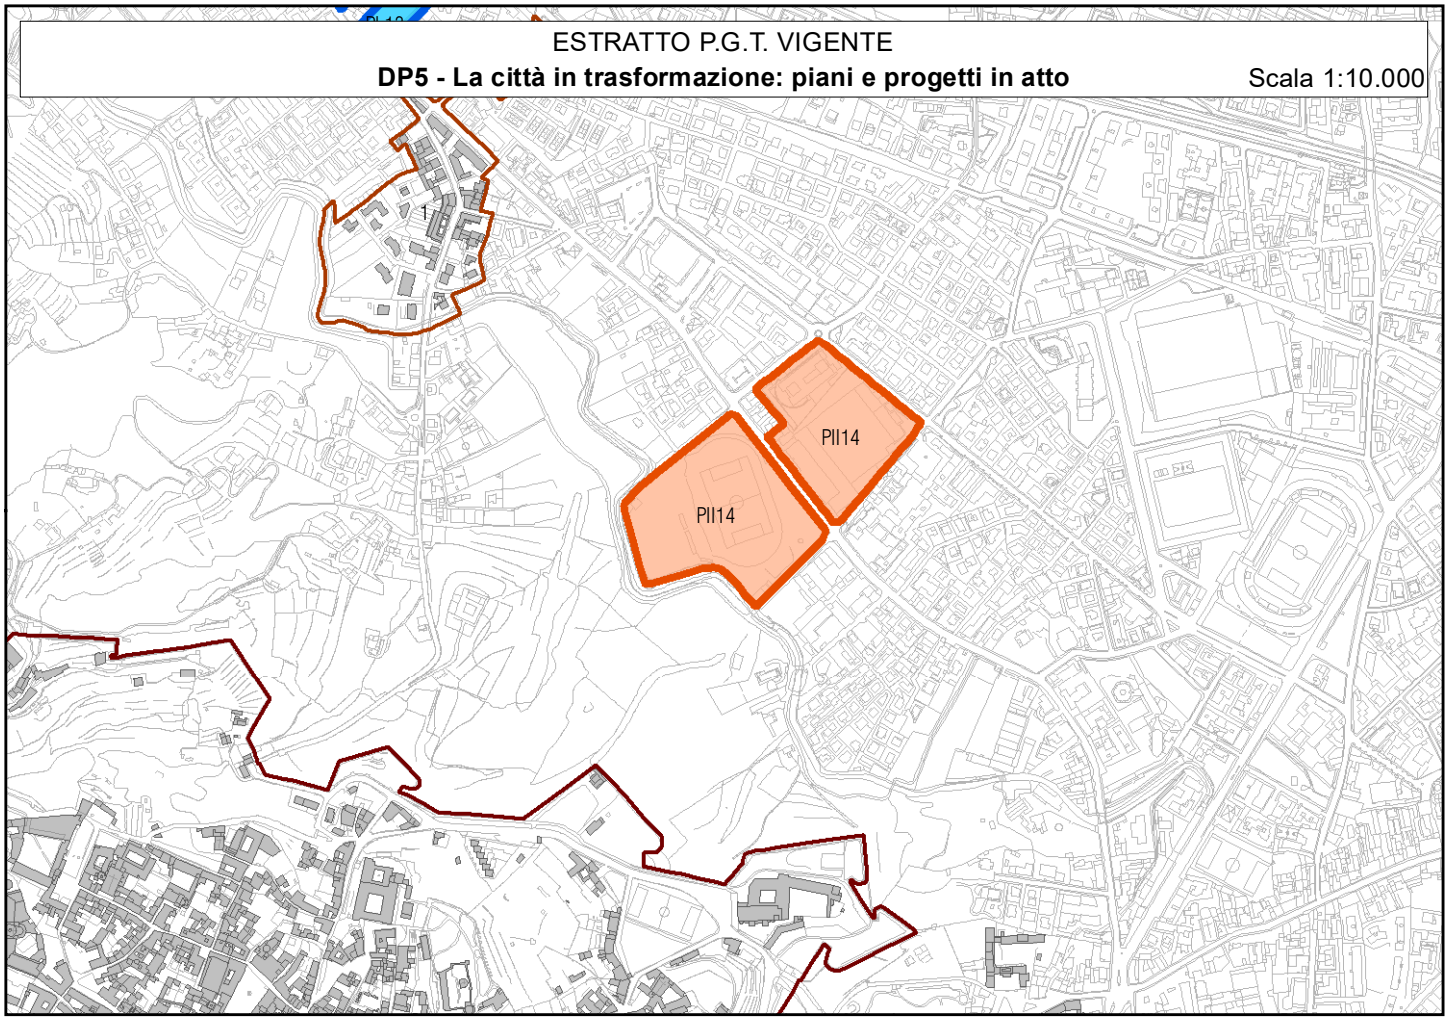

ESTRATTO P.G.T. PROPOSTA DI RETTIFICA

DP5 - La città in trasformazione: piani e progetti in atto Scala 1:10.000

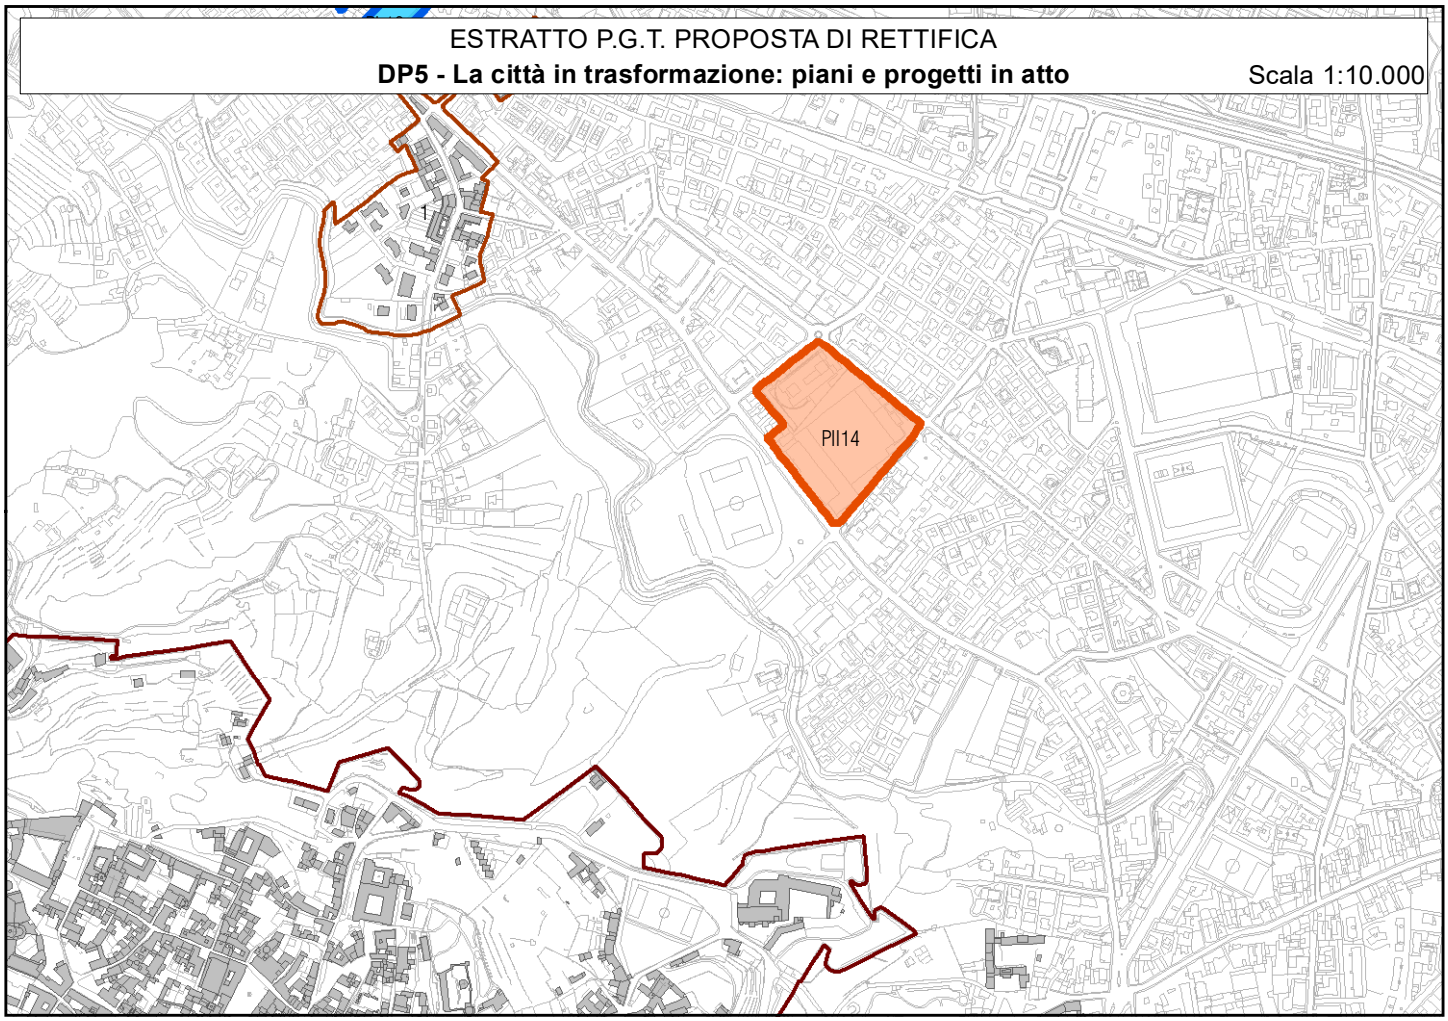

ESTRATTO P.G.T. VIGENTE

PR7 - Assetto urbanistico generale

Scala 1:2.000

ESTRATTO P.G.T. PROPOSTA DI RETTIFICA

PR7 - Assetto urbanistico generale

Scala 1:2.000

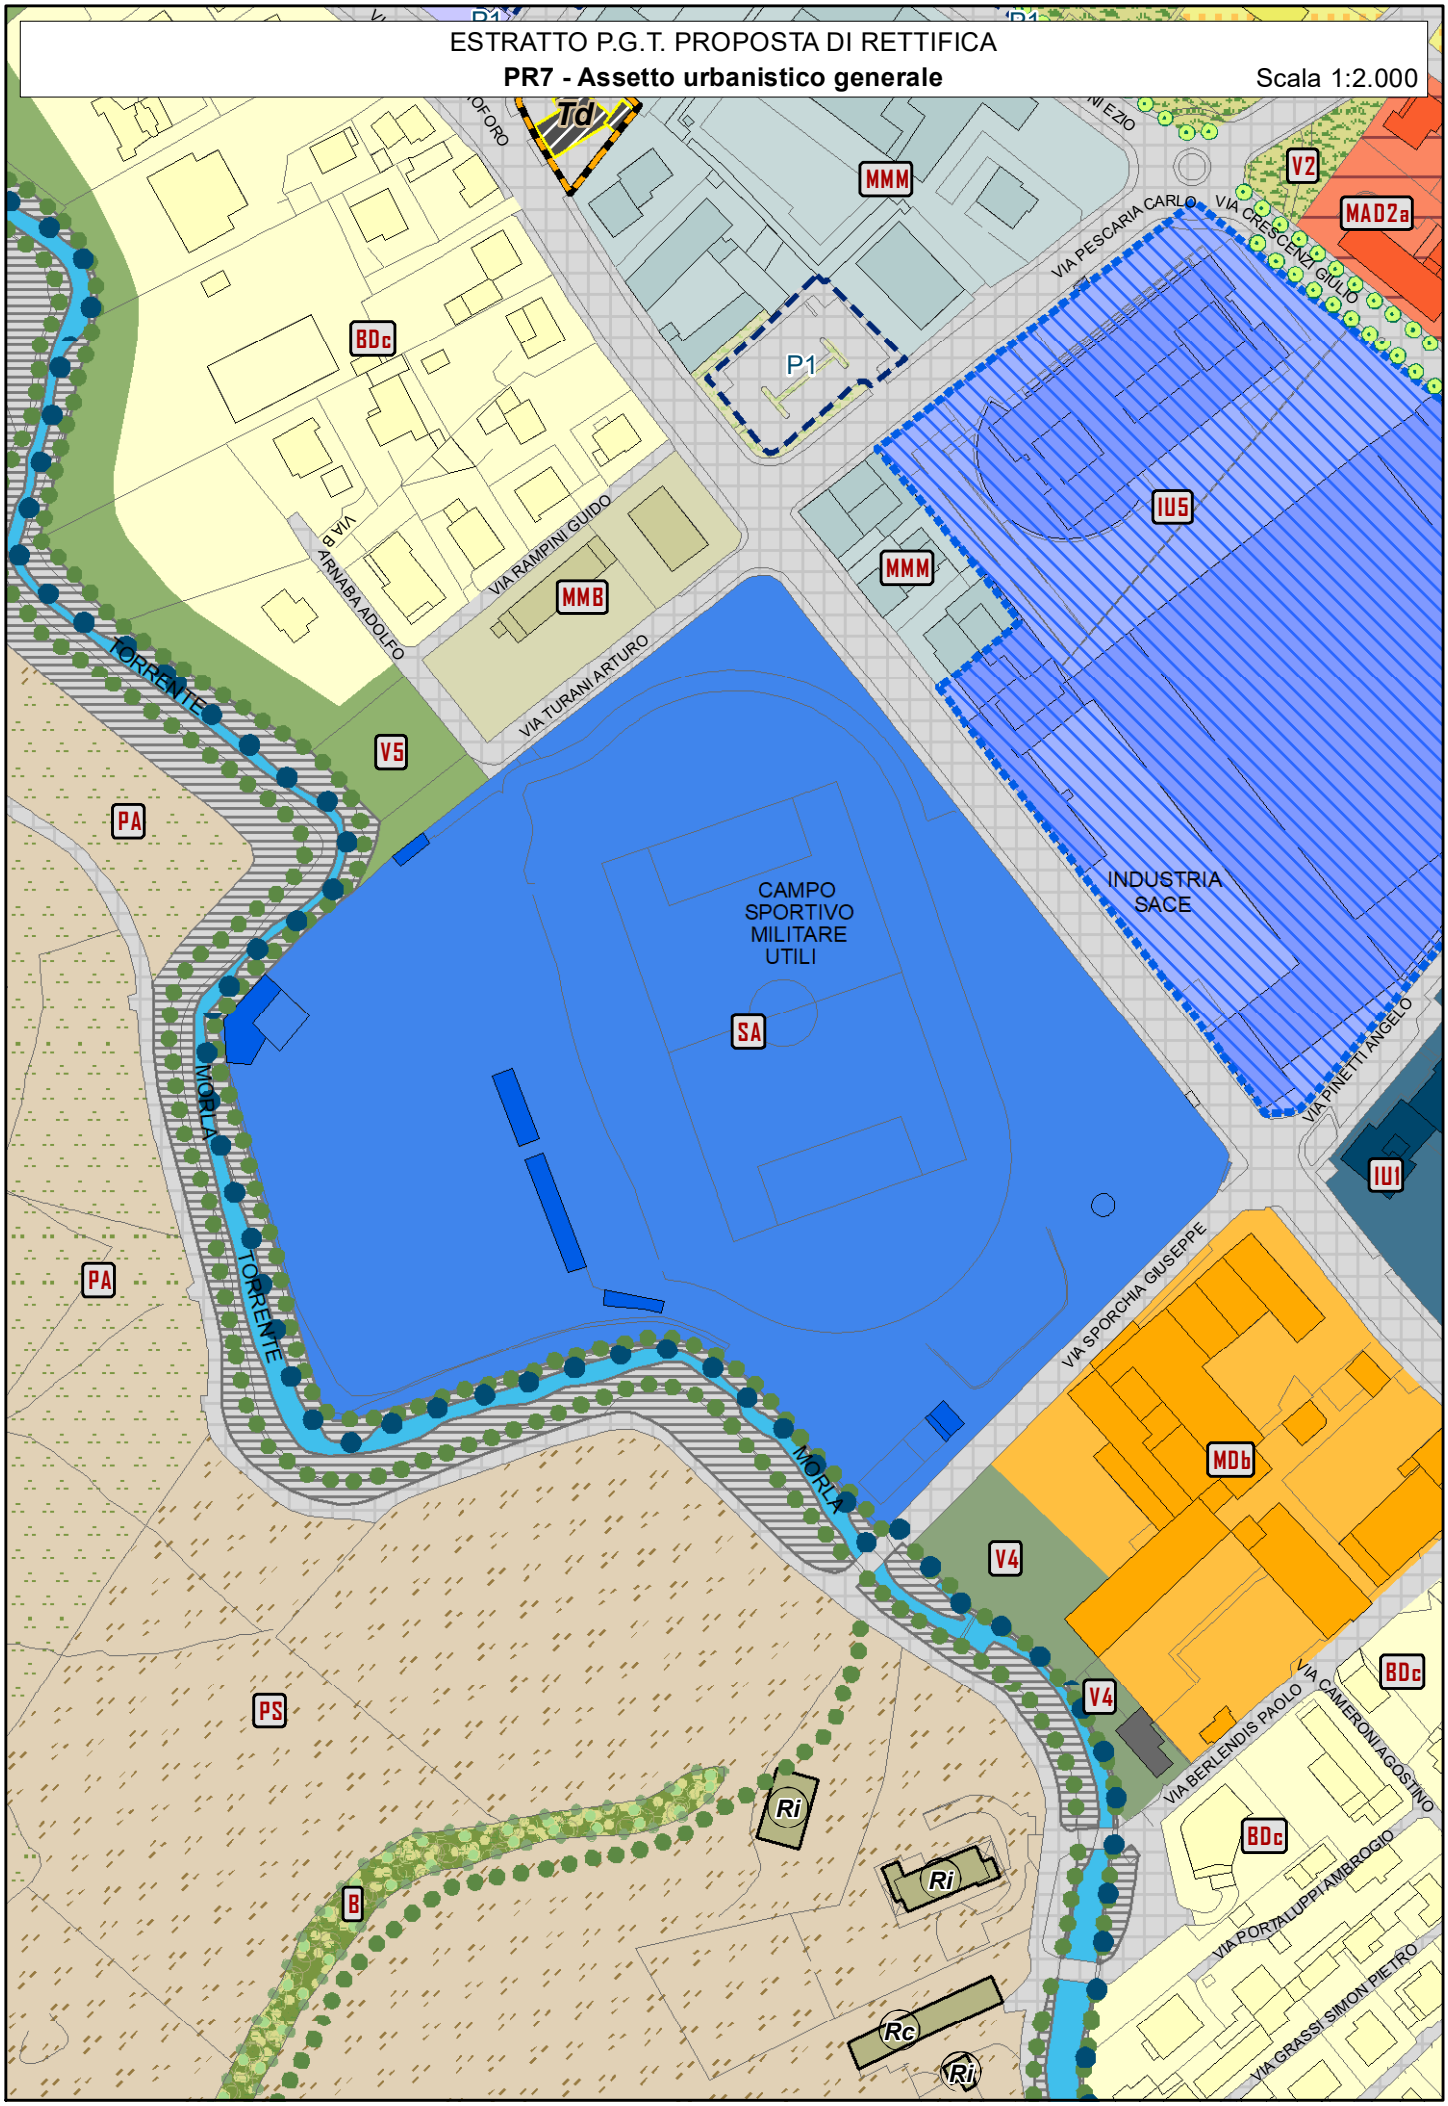

ESTRATTO P.G.T. VIGENTE

PS1 - La città dei servizi: L'offerta

Scala 1:5.000

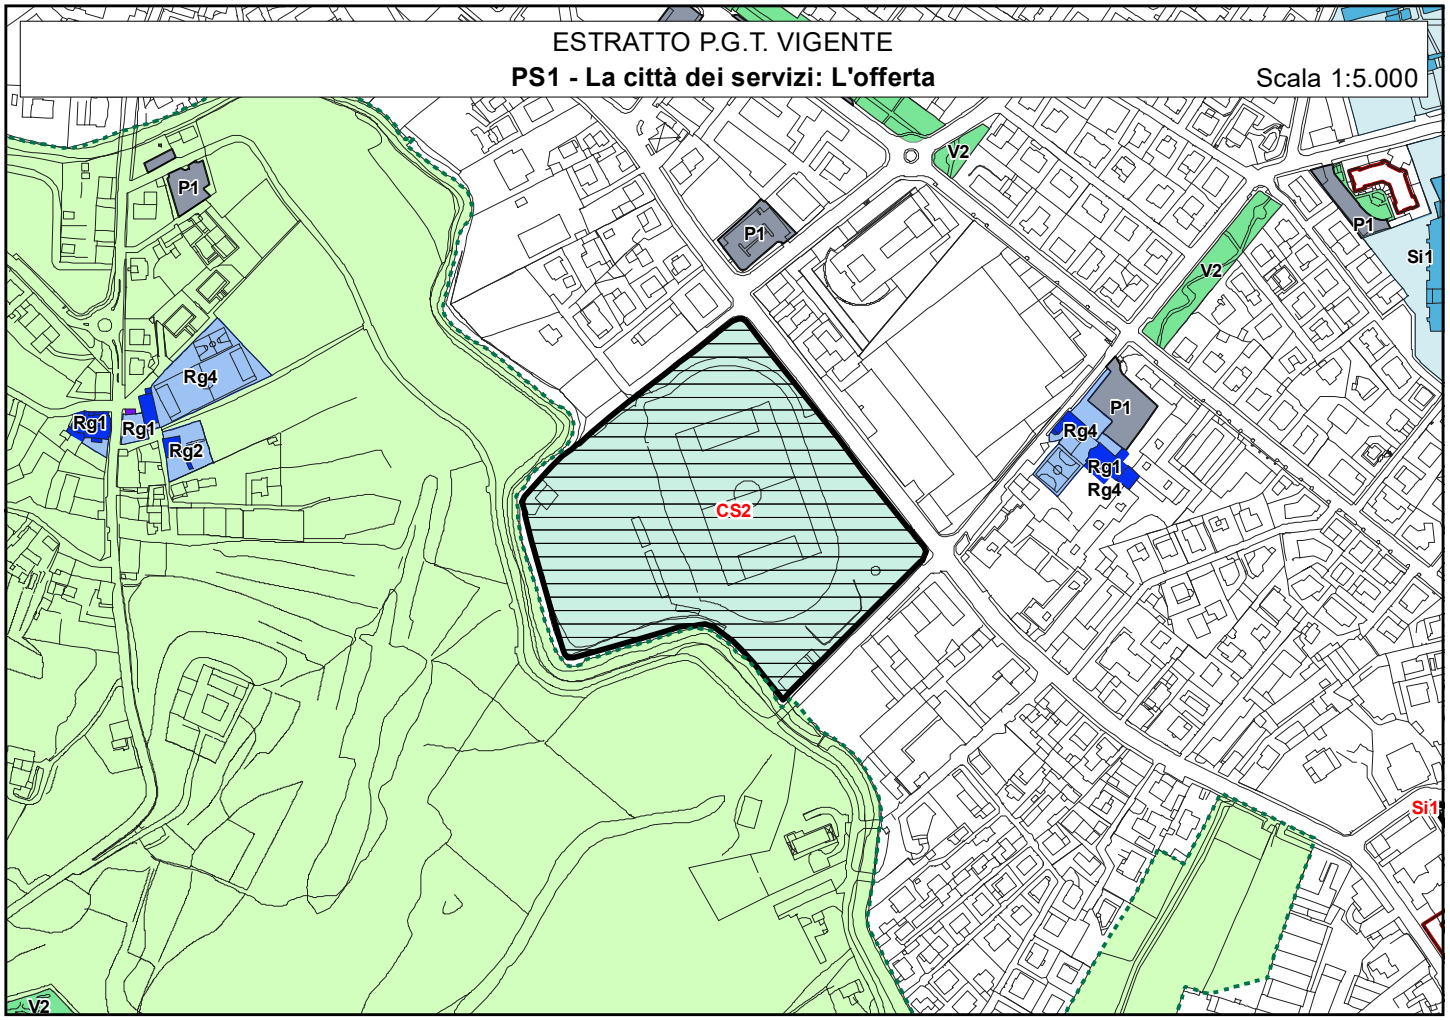

ESTRATTO P.G.T. PROPOSTA DI RETTIFICA

PS1 - La città dei servizi: L'offerta

Scala 1:5.000

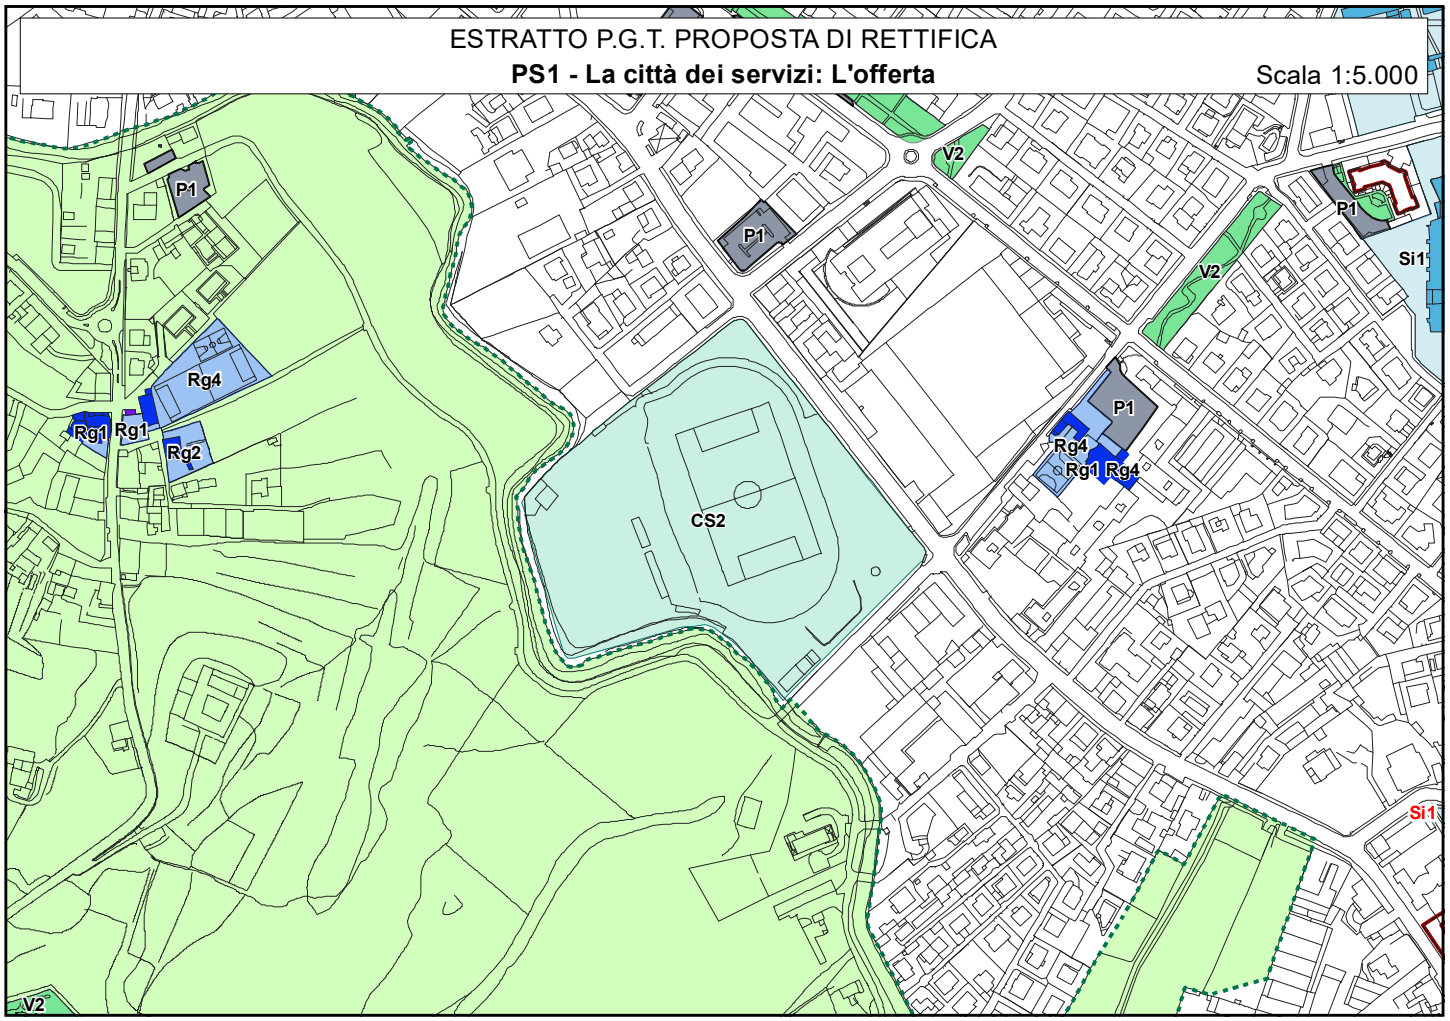

ESTRATTO P.G.T. VIGENTE

PS2 - La città dei servizi: Il progetto Scala 1:5.000

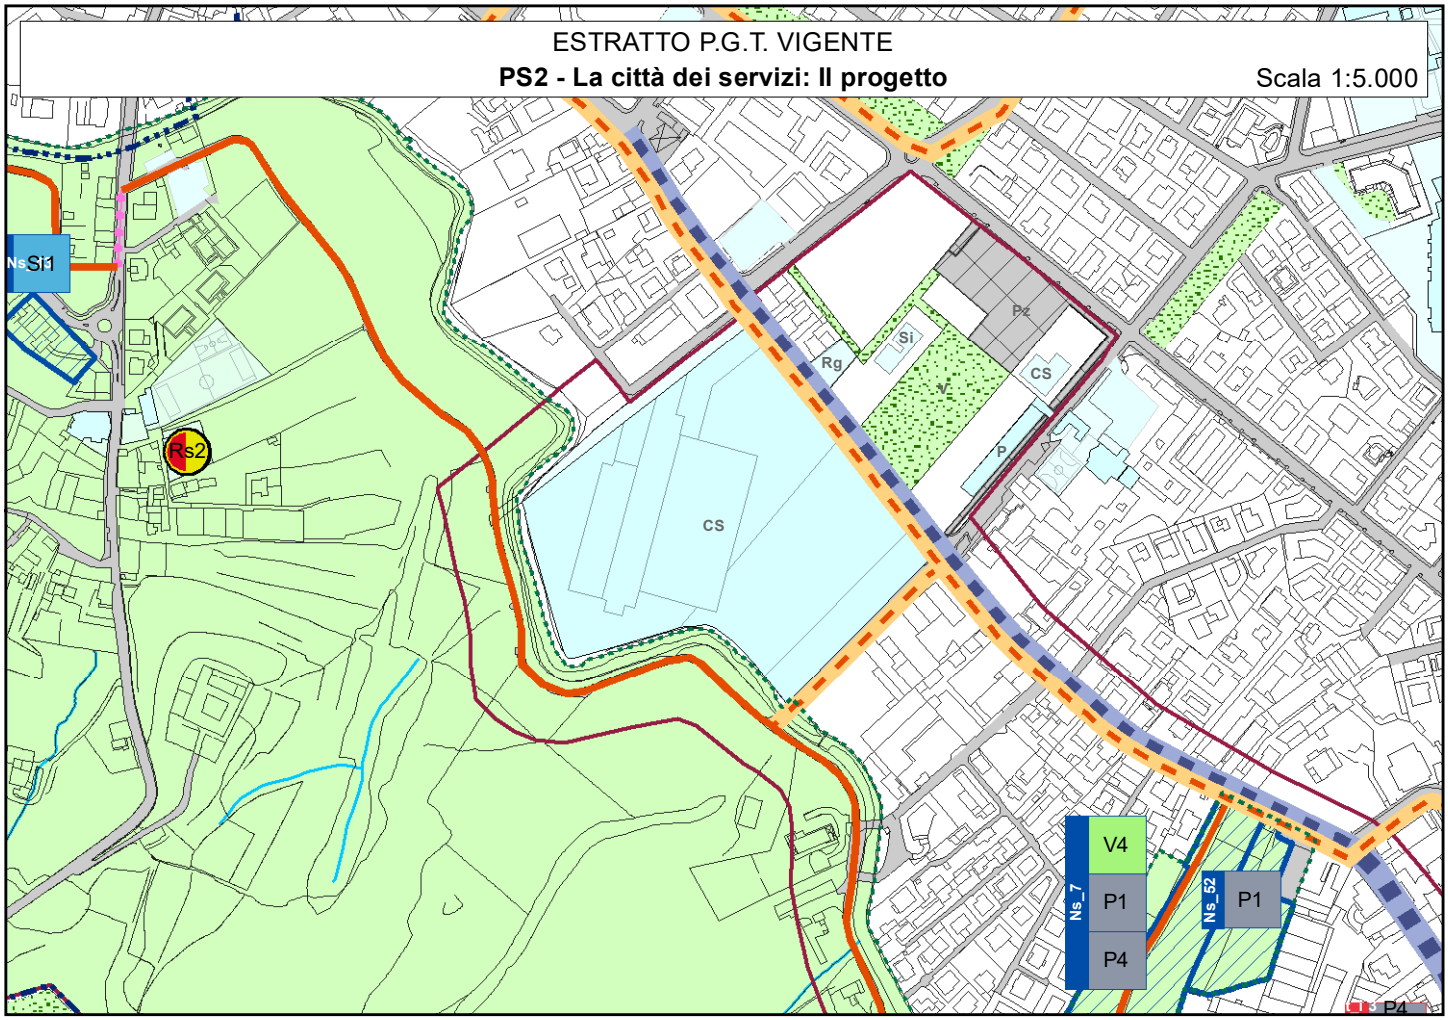

ESTRATTO P.G.T. PROPOSTA DI RETTIFICA

PS2 - La città dei servizi: Il progetto Scala 1:5.000

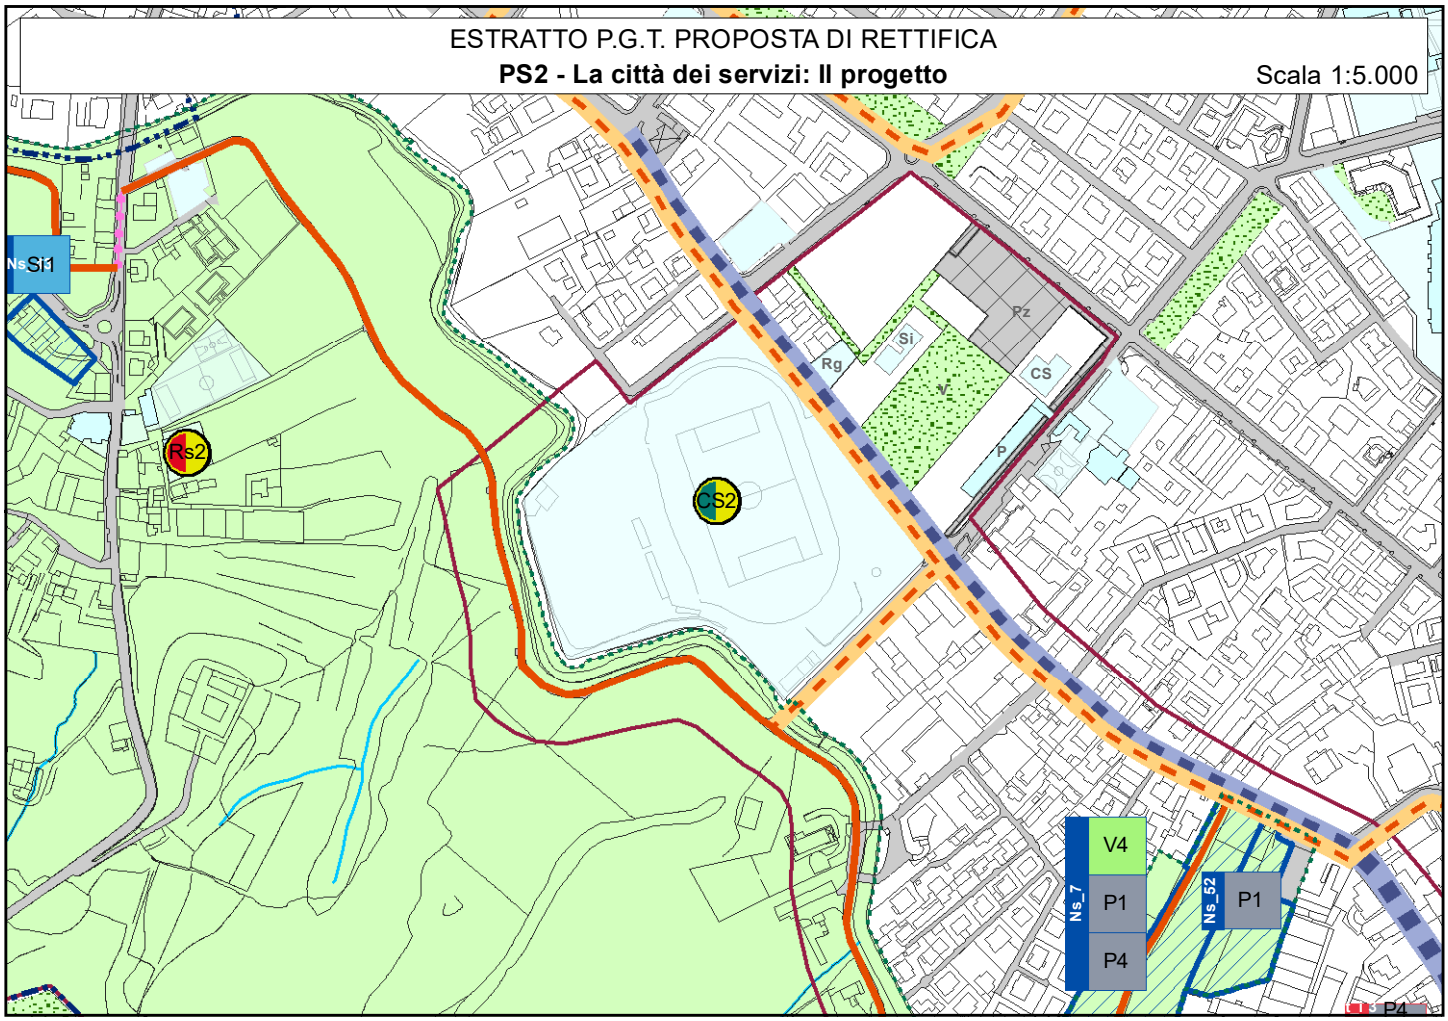

ESTRATTO P.G.T. VIGENTE

PS2 bis - La città dei servizi: Strumenti di attuazione Scala 1:5.000

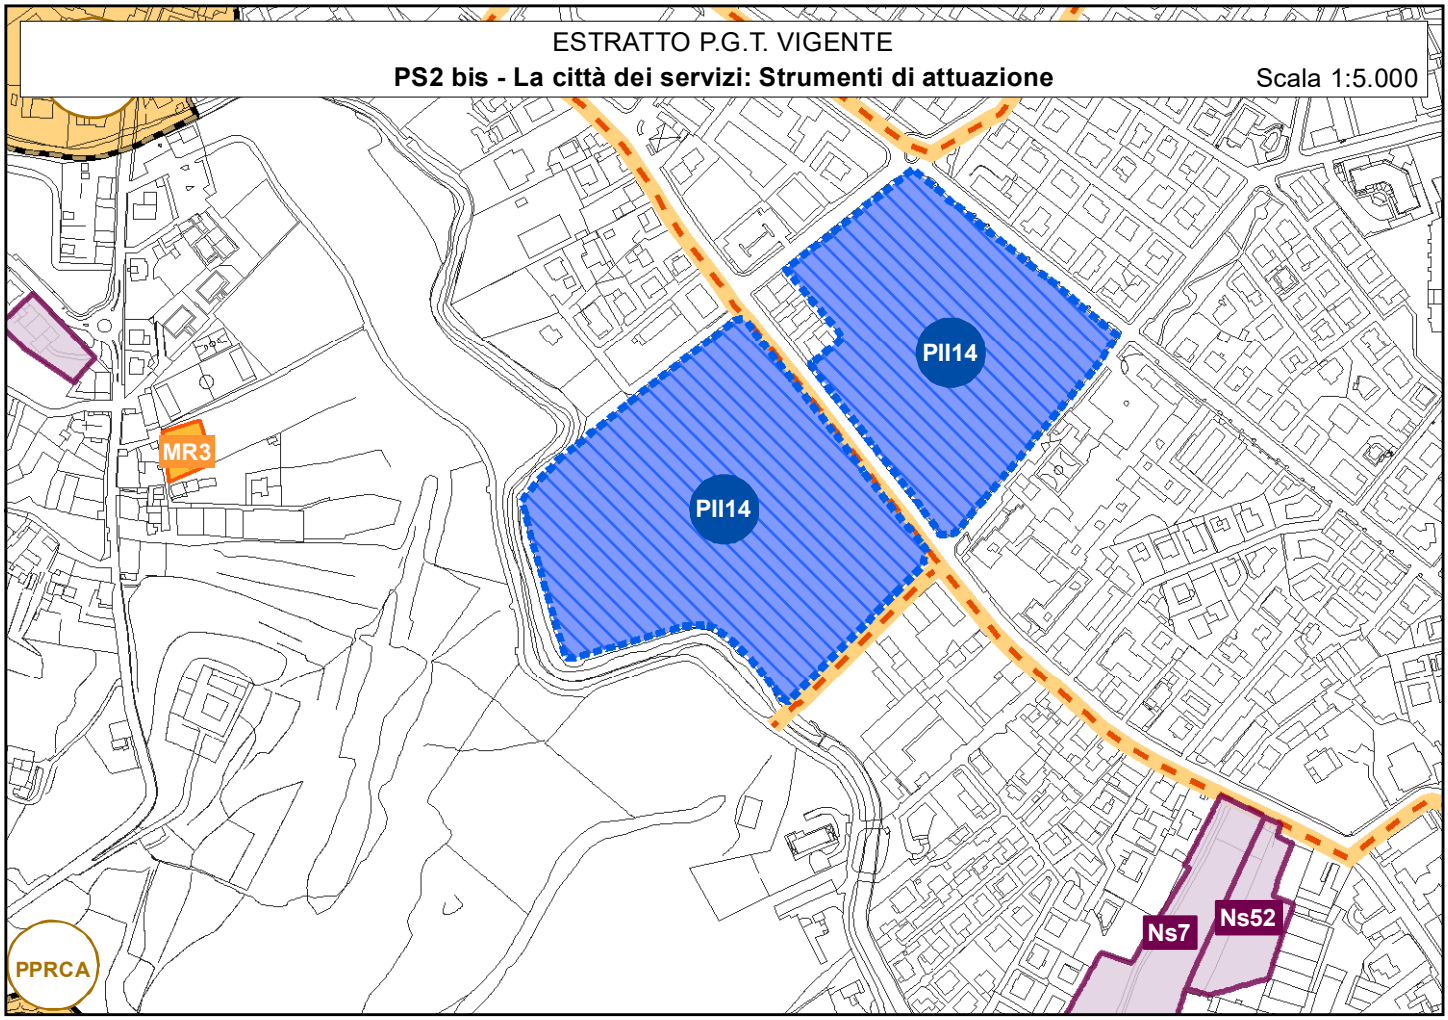

ESTRATTO P.G.T. PROPOSTA DI RETTIFICA

PS2 bis - La città dei servizi: Strumenti di attuazione Scala 1:5.000

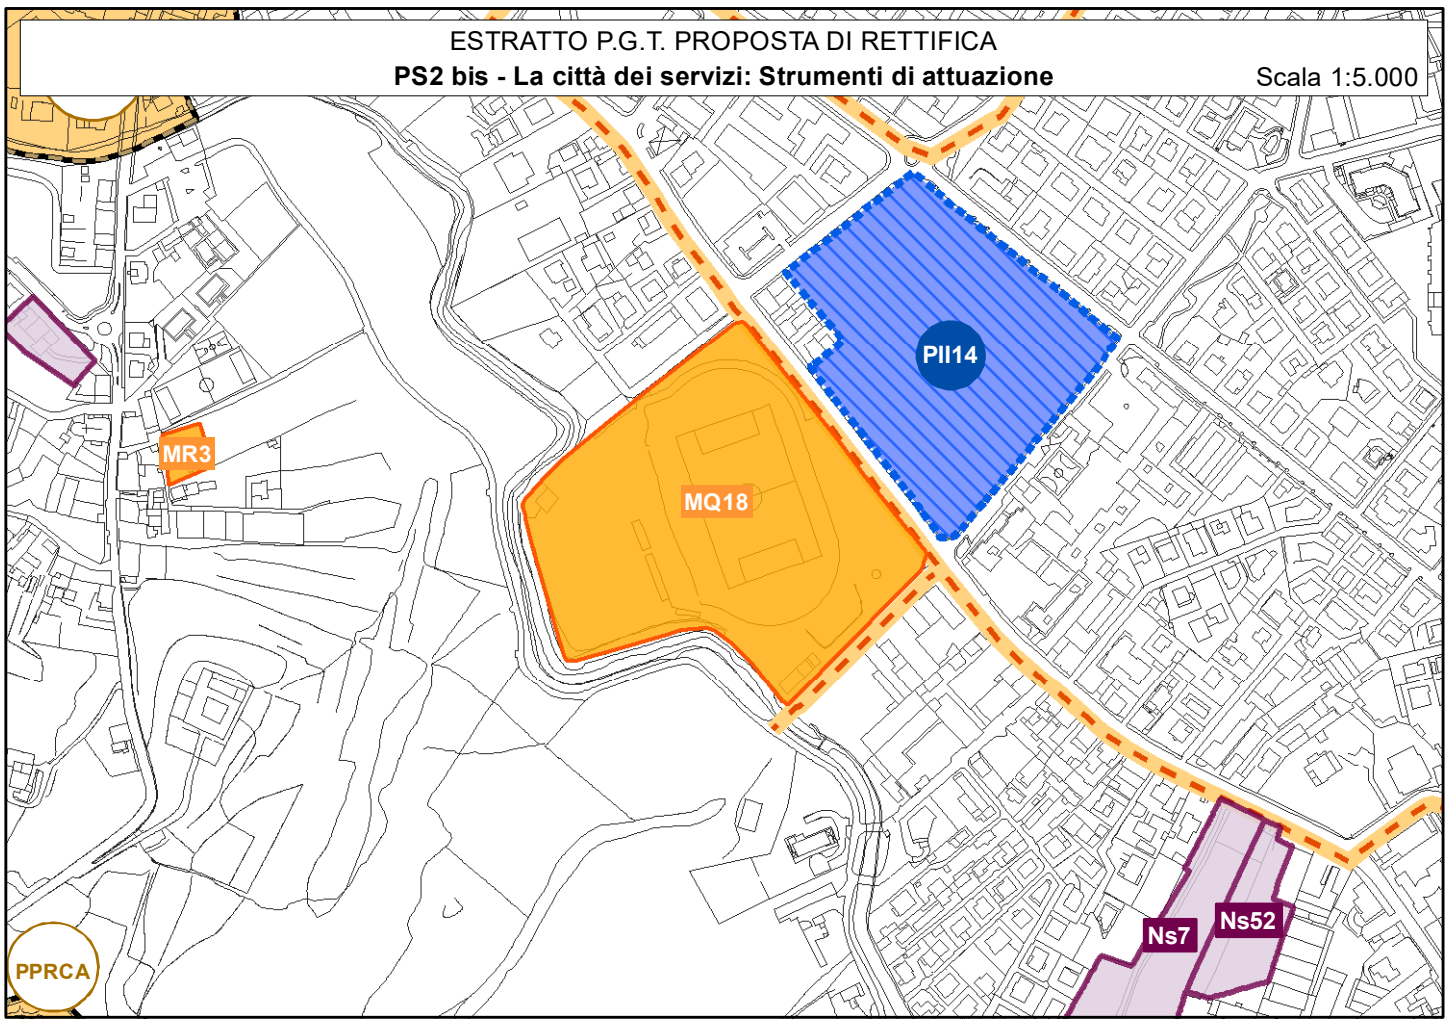

ESTRATTO PGT VIGENTE	Atto di PGT	PS – PIANO DEI SERVIZI				
	Elaborato	PS0b – APPARATO NORMATIVO PARTE 2 – CATALOGO DEI SERVIZI DI PROGETTO SEZIONE 1 - SERVIZI IN CORSO DI ATTUAZIONE				
IDENTIFICATIVO	**DESCRIZIONE SERVIZIO**	**LOCALIZZAZIONE**	**GRUPPO TIPOLOGIA CLASSE**	**QUARTIERE**	**QUANTITA'**	
		AMBITO DI INTERVENTO			**ST (mq)**	**SLP (mq)**
PII14	Giardino pubblico	PII ABB SACE	**V2**	VALTESSE	5291	
	Parcheggio in superficie		**P1**		785	
	Parcheggio in struttura		**P2**			6729
	Piazza		**PZ1**		5110	
	Centro sociale		**CS1d**			700
	Asilo nido		**Si1a**			440
	Residenza sociale in locazione a canone moderato		**Rs2**			1000
	Chiesa		**Rg1a**			1050
	Percorso ciclopedonale protetto di collegamento tra il polo scolastico di via Pinetti e la via Baioni		**P4a**		-	-
	Riqualificazione ex Campo Utili con rifacimento campo da calcio e pista di atletica, nuova tribuna con servizi annessi (spogliatoi, palestra, ludoteca, servizi, depositi e bar), nuovi campi polivalenti (tennis, calcetto, basket) e nuovi parcheggi		**CS2a**		43900	1700

ESTRATTO PGT RETTICATO	Atto di PGT	PS – PIANO DEI SERVIZI				
	Elaborato	PS0b – APPARATO NORMATIVO PARTE 2 – CATALOGO DEI SERVIZI DI PROGETTO SEZIONE 1 - SERVIZI IN CORSO DI ATTUAZIONE				
IDENTIFICATIVO	DESCRIZIONE SERVIZIO	LOCALIZZAZIONE AMBITO DI INTERVENTO	GRUPPO TIPOLOGIA CLASSE	QUARTIERE	QUANTITA' ST (mq)	 SLP (mq)
~~PII14~~	~~Giardino pubblico~~	~~PII ABB SACE~~	~~V2~~	~~VALTESSE~~	~~5291~~	
	~~Parcheggio in superficie~~		~~P1~~		~~785~~	
	~~Parcheggio in struttura~~		~~P2~~		-	~~6729~~
	~~Piazza~~		~~PZ1~~		~~5110~~	
	~~Centro sociale~~		~~CS1d~~		-	~~700~~
	~~Asilo nido~~		~~Si1a~~		-	~~440~~
	~~Residenza sociale in locazione a canone moderato~~		~~Rs2~~		-	~~1000~~
	~~Chiesa~~		~~Rg1a~~			~~1050~~
	~~Percorso ciclopedonale protetto di collegamento tra il polo scolastico di via Pinetti e la via Baioni~~		~~P4a~~		~~-~~	~~-~~
	~~Riqualificazione ex Campo Utili con rifacimento campo da calcio e pista di atletica, nuova tribuna con servizi annessi (spogliatoi, palestra, ludoteca, servizi, depositi e bar), nuovi campi polivalenti (tennis, calcetto, basket) e nuovi parcheggi~~		~~CS2a~~		~~43900~~	~~1700~~

ESTRATTO PGT RETTICATO	Atto di PGT	PS – PIANO DEI SERVIZI						
	Elaborato	PS0b – APPARATO NORMATIVO PARTE 2 – CATALOGO DEI SERVIZI DI PROGETTO INTERVENTI DI MIGLIORAMENTO						
IDENTIFICATIVO	DESCRIZIONE	LOCALIZZAZIONE AMBITO DI INTERVENTO	GRUPPO TIPOLOGIA CLASSE	QUARTIERE	QUANTITA' ST (mq)	QUANTITA' SLP (mq)	SCALA (L/T)	PRIORITA' DI NTERVENTO
MQ18	Riqualificazione ex Campo Utili con rifacimento campo da calcio e pista di atletica, nuova tribuna con servizi annessi (spogliatoi, palestra, ludoteca, servizi, depositi e bar), nuovi campi polivalenti (tennis, calcetto, basket) e nuovi parcheggi	MQ18 via Baioni	**CS2**	VALTESSE	43900	1700	T	1